



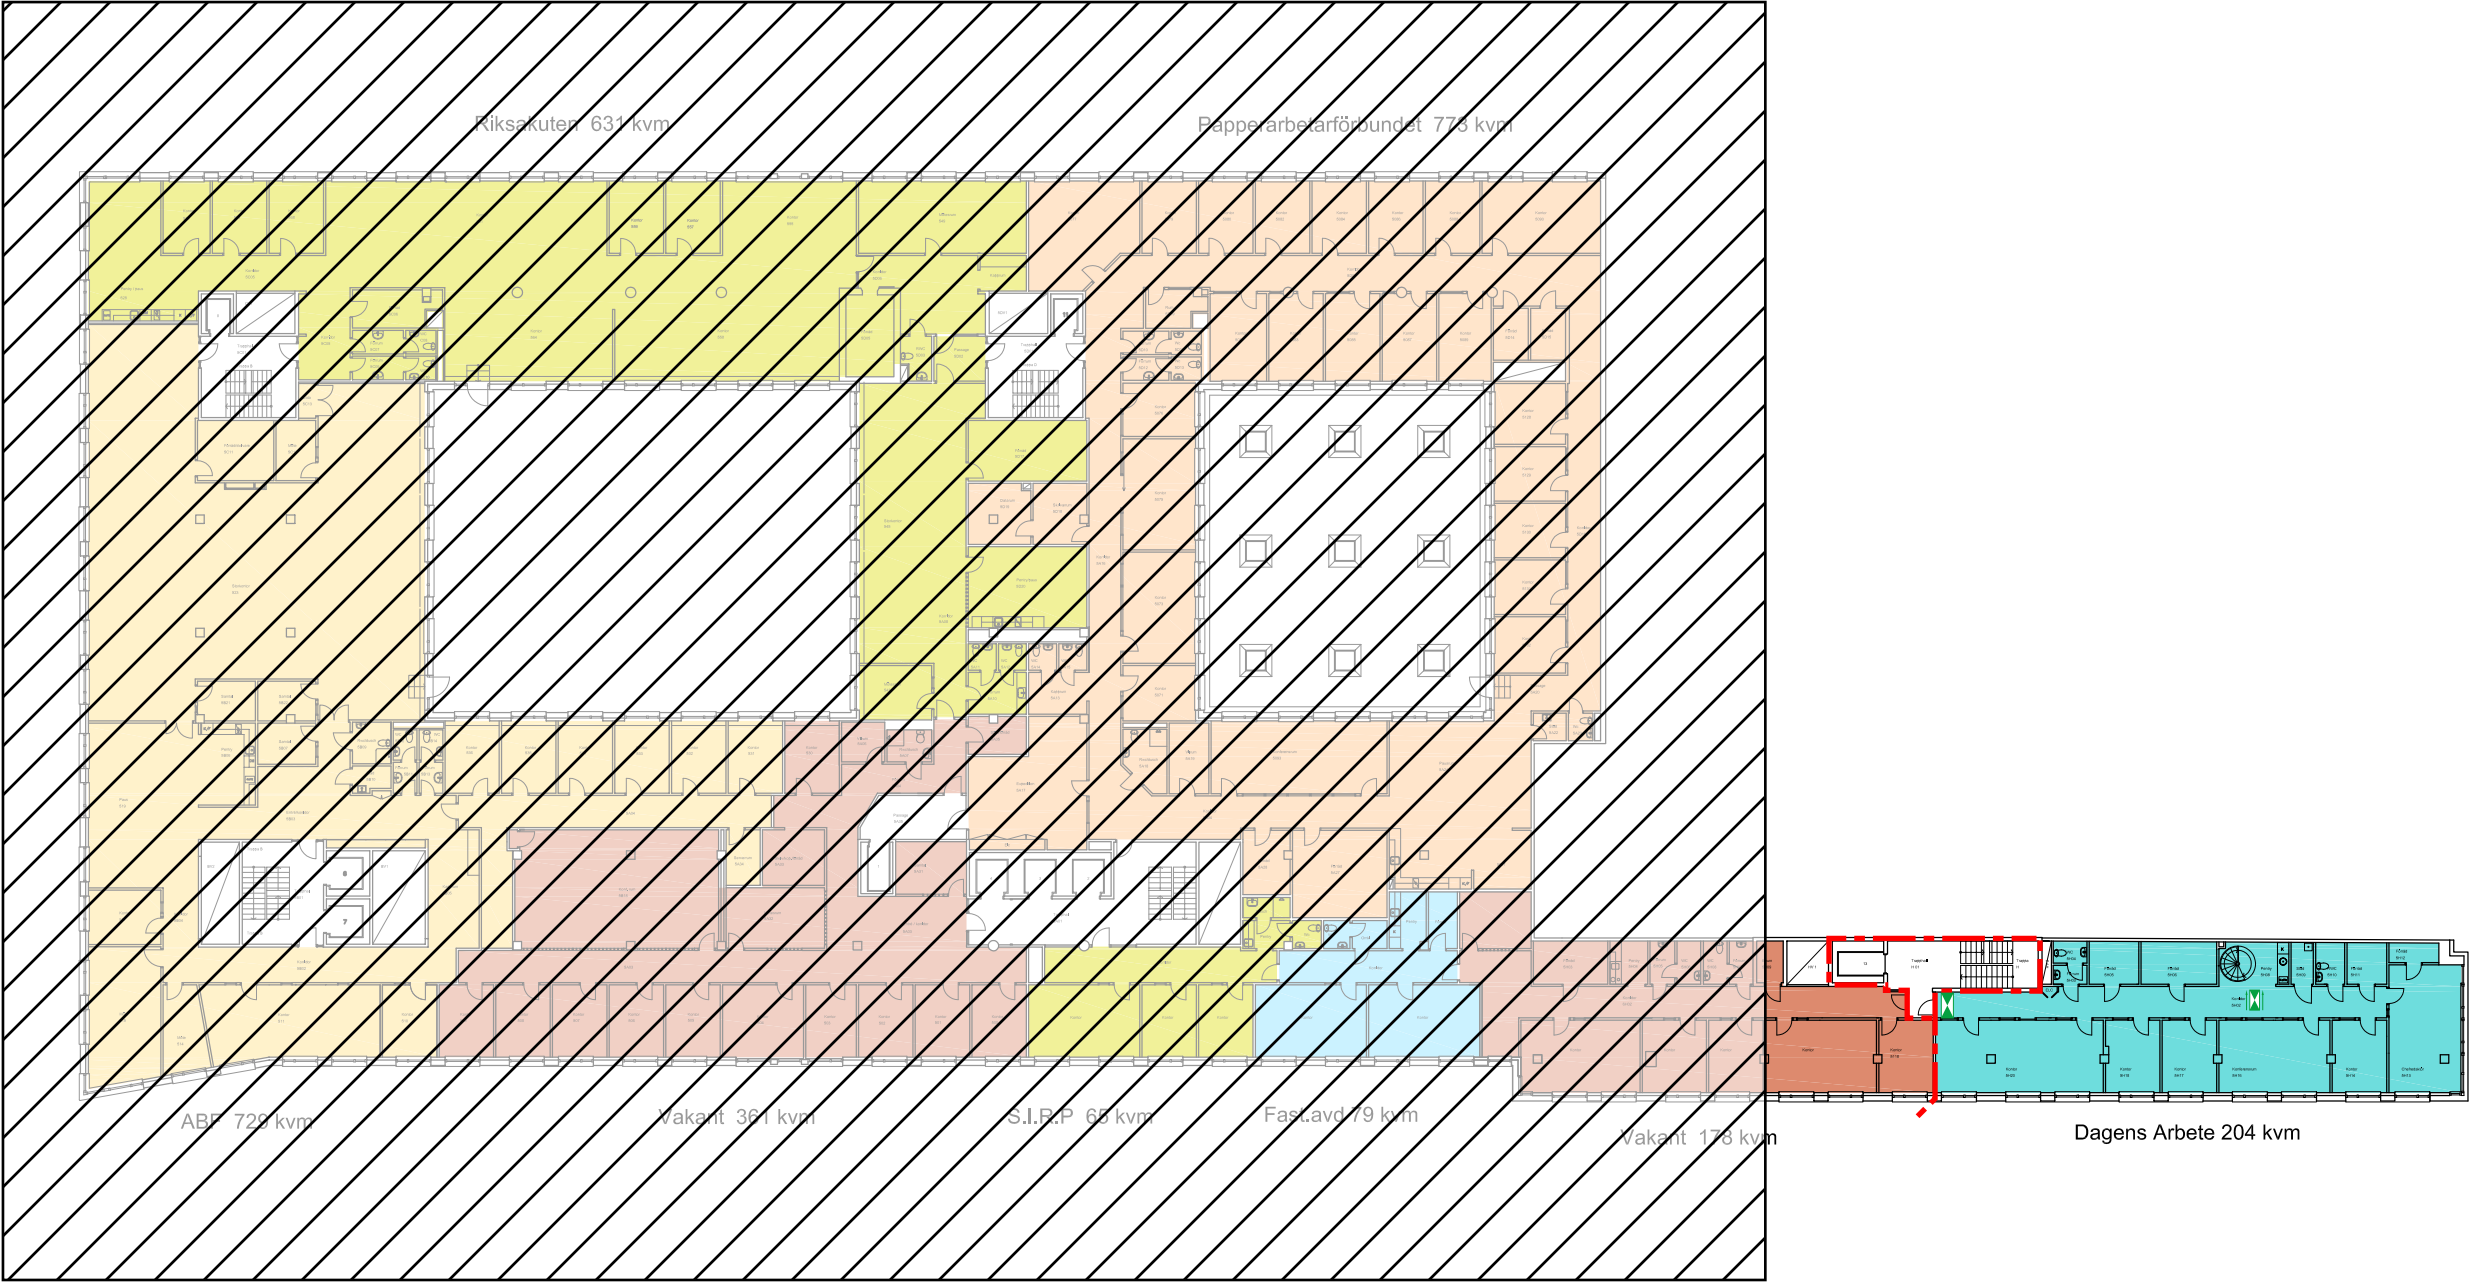

PLAN 5

G	Gräns Rikssakut och disponibel	MB	13-04-23	
F	Gräns ABF och disponibelt	MB	12-11-15	
A	ABF, Migrationsverket	MB	11-03-24	
BET	ANT	ÄNDRINGEN AVSER	SIGN	DATUM
RELATIONSHANDLING				
KV SVÄRDFISKEN				
DRAKEN ARKITEKTUR AB Osterlånggatan 5 111 31 Stockholm tel 08-233 37 00 fax 08-14 98 92				
ARBETSNUMMER	RITAD AV		GRANSKAD	
	SKAR		MB	
DATUM	ANSVARIG			
2009-04-07	Magnus Barr			
DEL A, B, C, D, H				
Plan 5 Relationshandling				
SKALA	A1 1:200 A3 1:400	RITNINGSNUMMER	A30:501	BET G

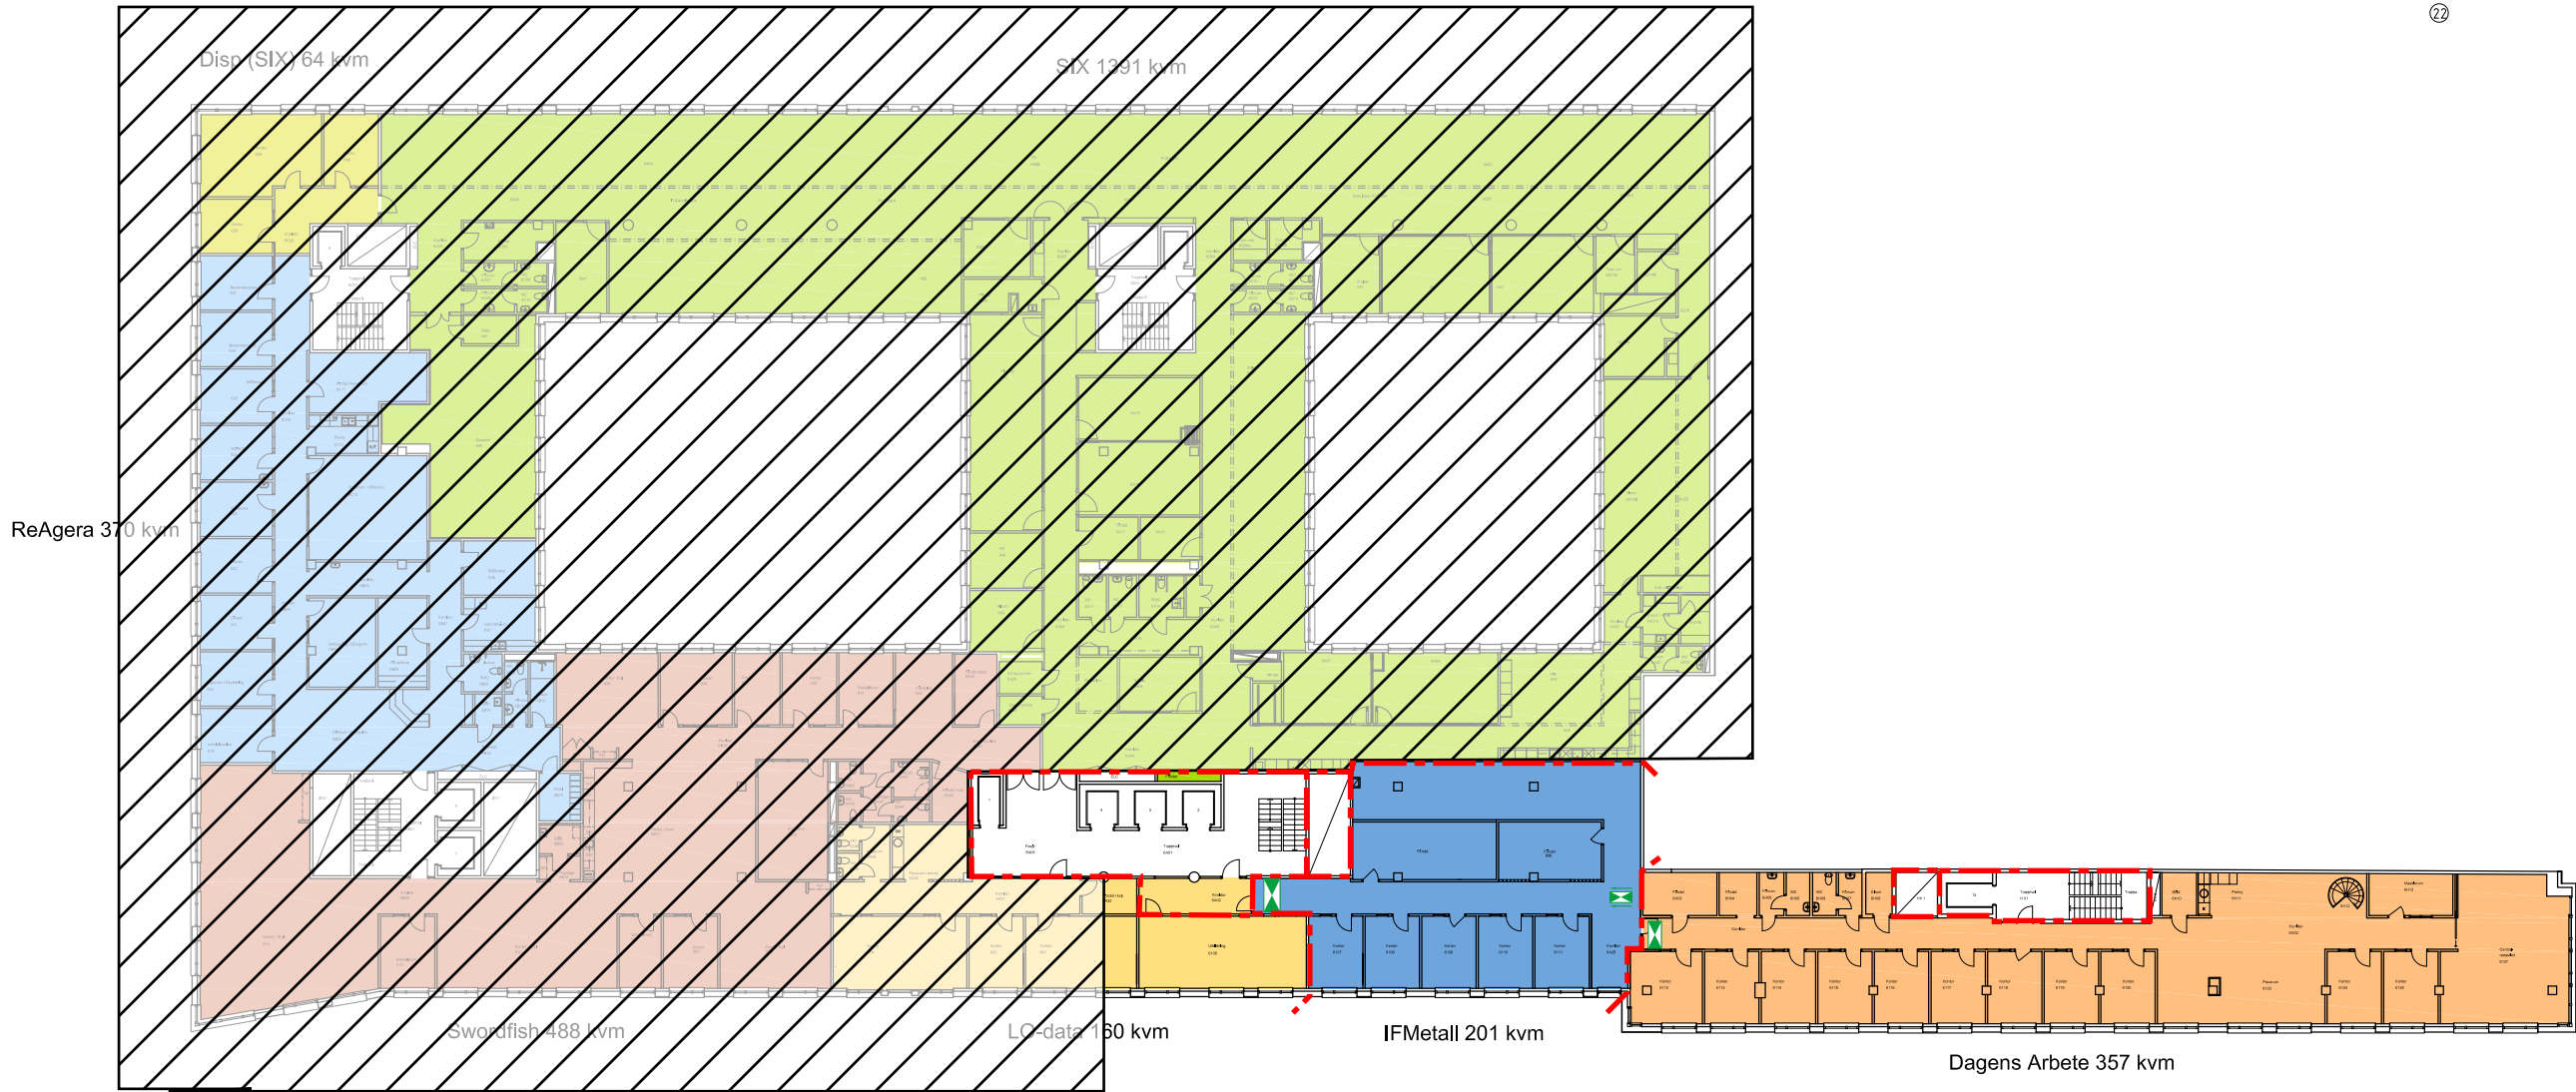

22

PLAN 6

C	Swordfish, del A och B		MB	12-05-04
B	SIX del C och D, samt rumsnr		MB	12-04-11
A	Generellt		MB	11-03-24
BET	ANT	ÄNDRINGEN AVSER	SIGN	DATUM

RELATIONSHANDLING

KV SVÄRDFISKEN



DRAKEN
ARKITEKTUR AB
Osierlånggatan 5
111 31 Stockholm
tel 08-23 37 00
fax 08-14 98 92


ARBETSNUMMER	RTID AV	GRANSKAD
	SKAR	MB
DATUM	ANSVARIG	
2009-04-07	Magnus Barr	

DEL A, B, C, D, H

Plan 6


Relationshandling

SKALA	A1 1:200 A3 1:400	RITNINGSNUMMER	A30:601	I BET
				C

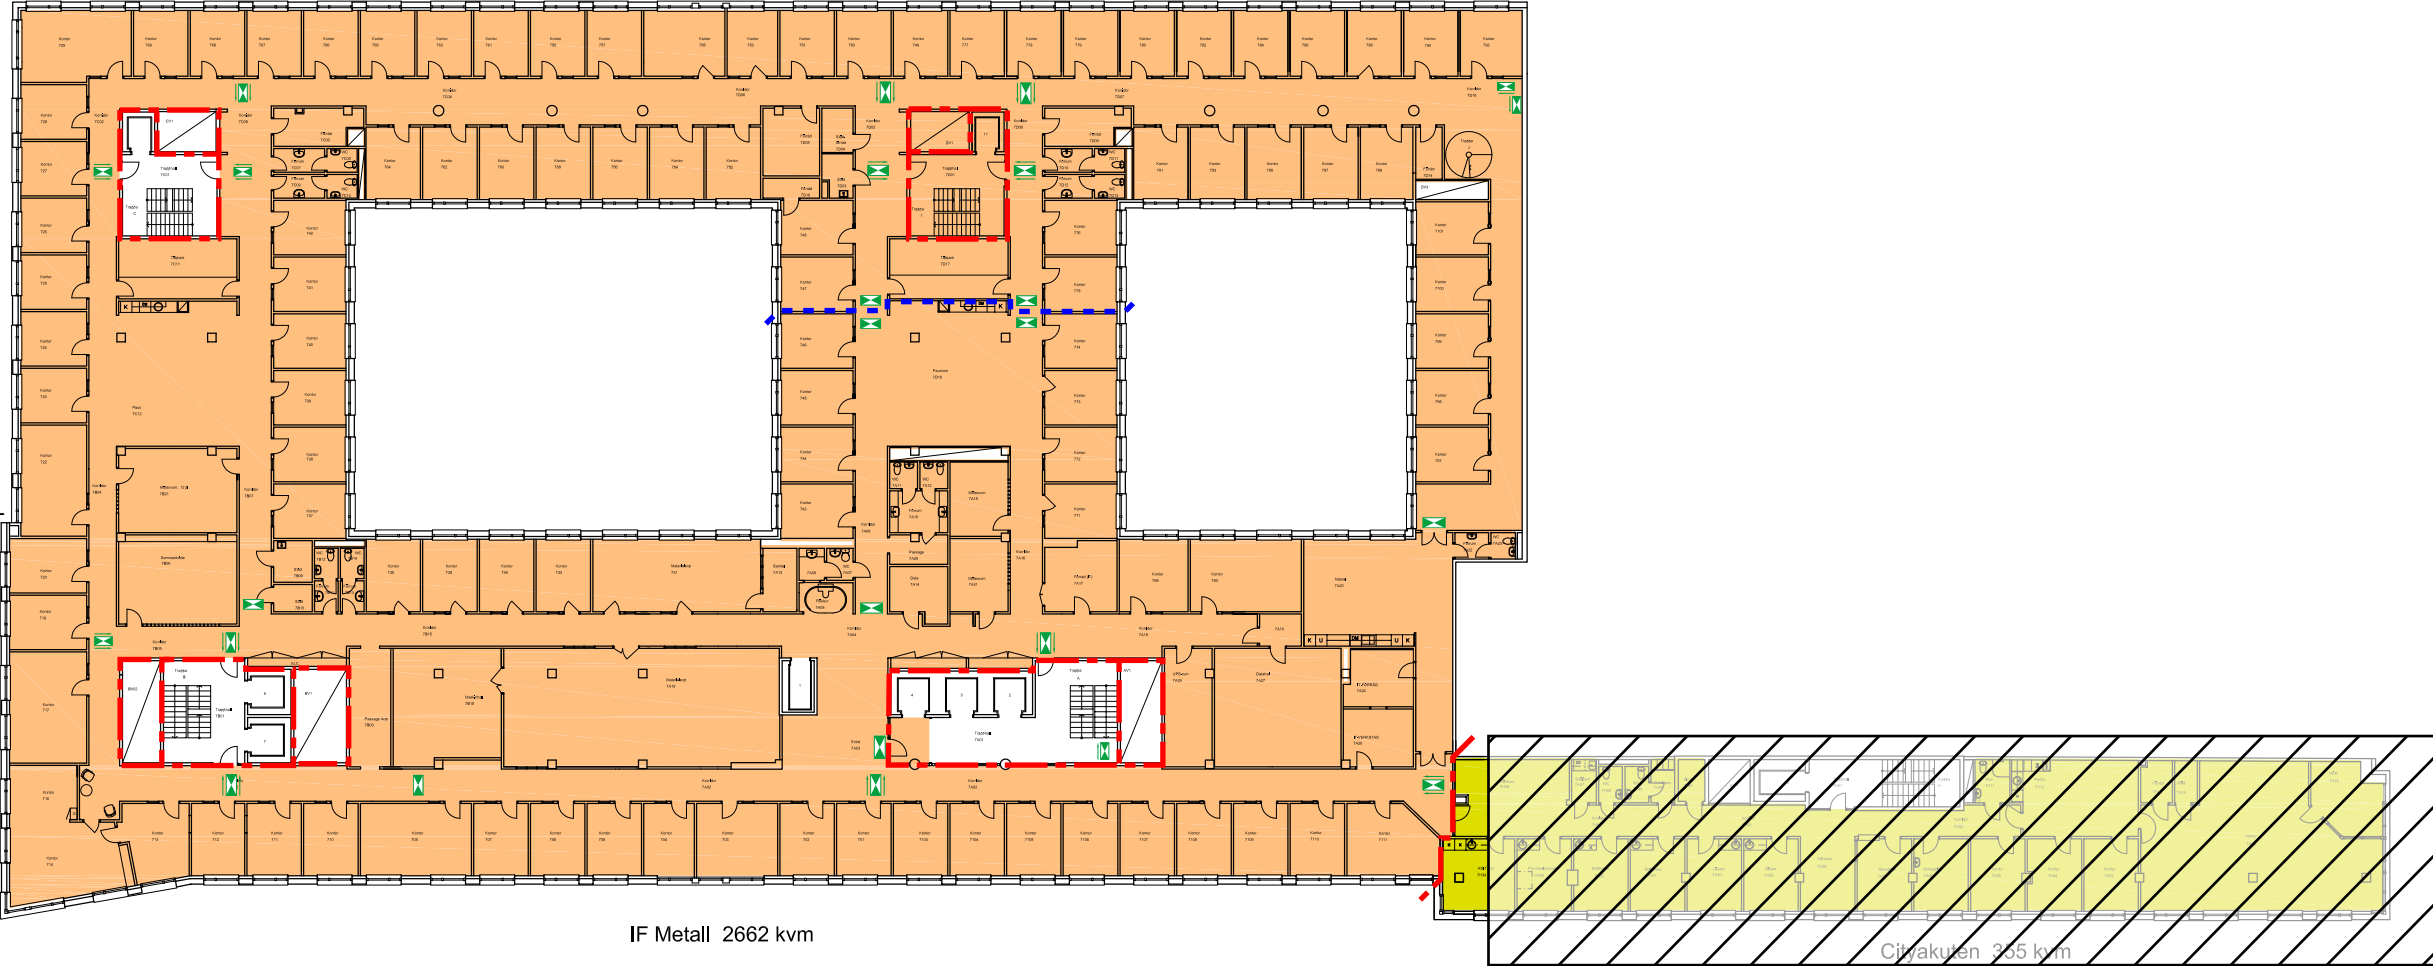

PLAN 7


F	Cityakuten del H		MB	J2 11 15
B	Generellt		MB	11-07-01
A	Generellt		MB	J1-03-24
BET	ANT	ÄNDRINGEN AVSER	SIGN	DATUM
RELATIONSHANDLING				
KV SVÄRDFISKEN				
 DRAKEN ARKITEKTUR AB Osterlånggatan 5 111 31 Stockholm tel 08-233 37 00 fax 08-14 98 92				
ARBETSNUMMER		RETOG AV	GRANSKAD	
		SKAR	MB	
DATUM		ANSVARIG		
2009-04-07		Magnus Barr		
DEL A, B, C, D, H				
Plan 7				
Relationshandling				
SKALA		RITNINGSNUMMER		BET
A1 1:200 A3 1:400		A30:701		F

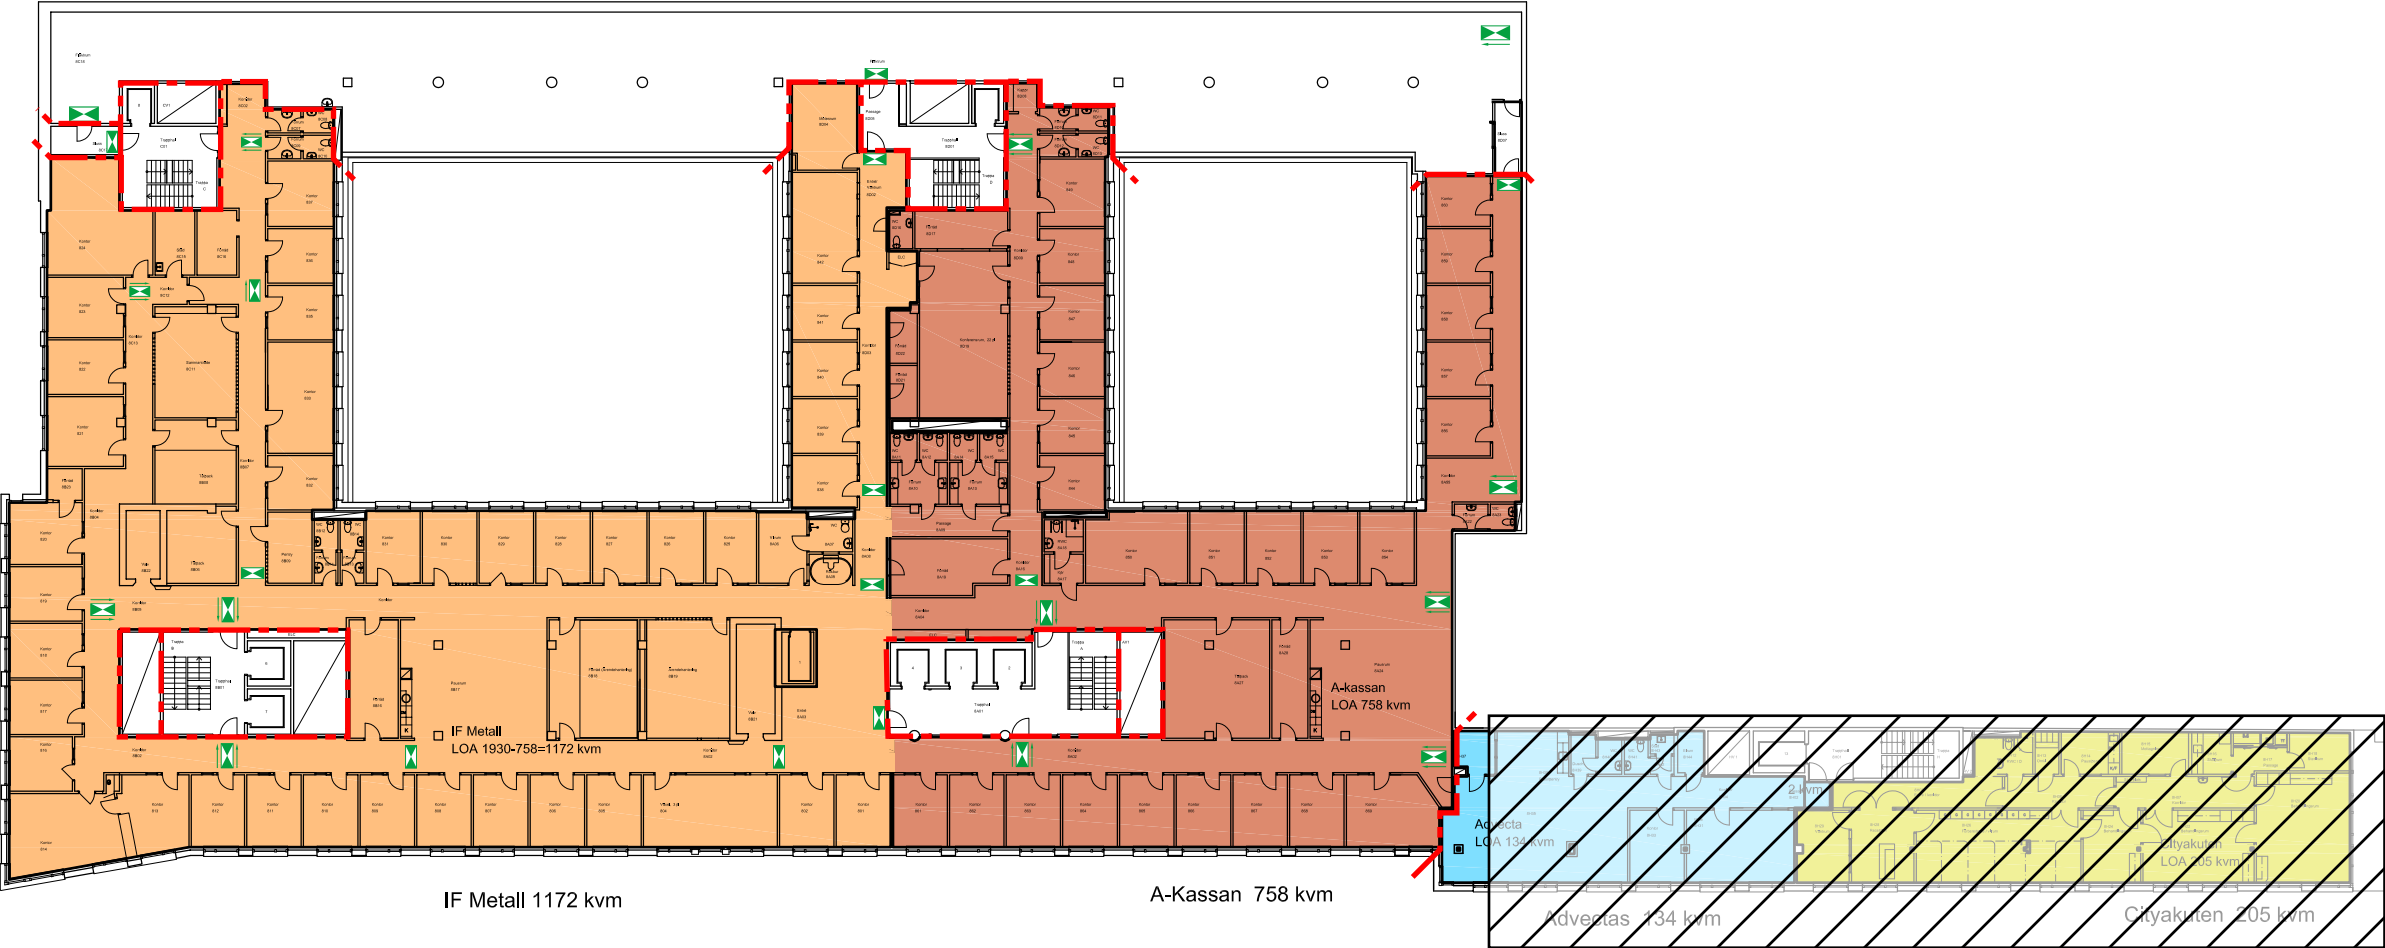

PLAN 8

F	Cityakuten del H	MB	J2 11 15
A	Generellt	MB	J1-03-24
BET	ANT	ÄNDRINGEN AVSER	SIGN DATUM
RELATIONSHANDLING			
KV SVÄRDFISKEN			
DRAKEN ARKITEKTUR AB Osterlånggatan 5 111 31 Stockholm tel 08-233 37 00 fax 08-14 98 92			
ARBETSNUMMER	RETOG AV	GRANSKAD	
	SKAR	MB	
DATUM	ANSVARIG		
2009-04-07	Magnus Barr		
DEL A, B, C, D, H			
Plan 8 Relationshandling			
SKALA	A1 1:200 A3 1:400	RITINGSNUMMER	A30:801
		I BET	F

IF Metall 276 kvm

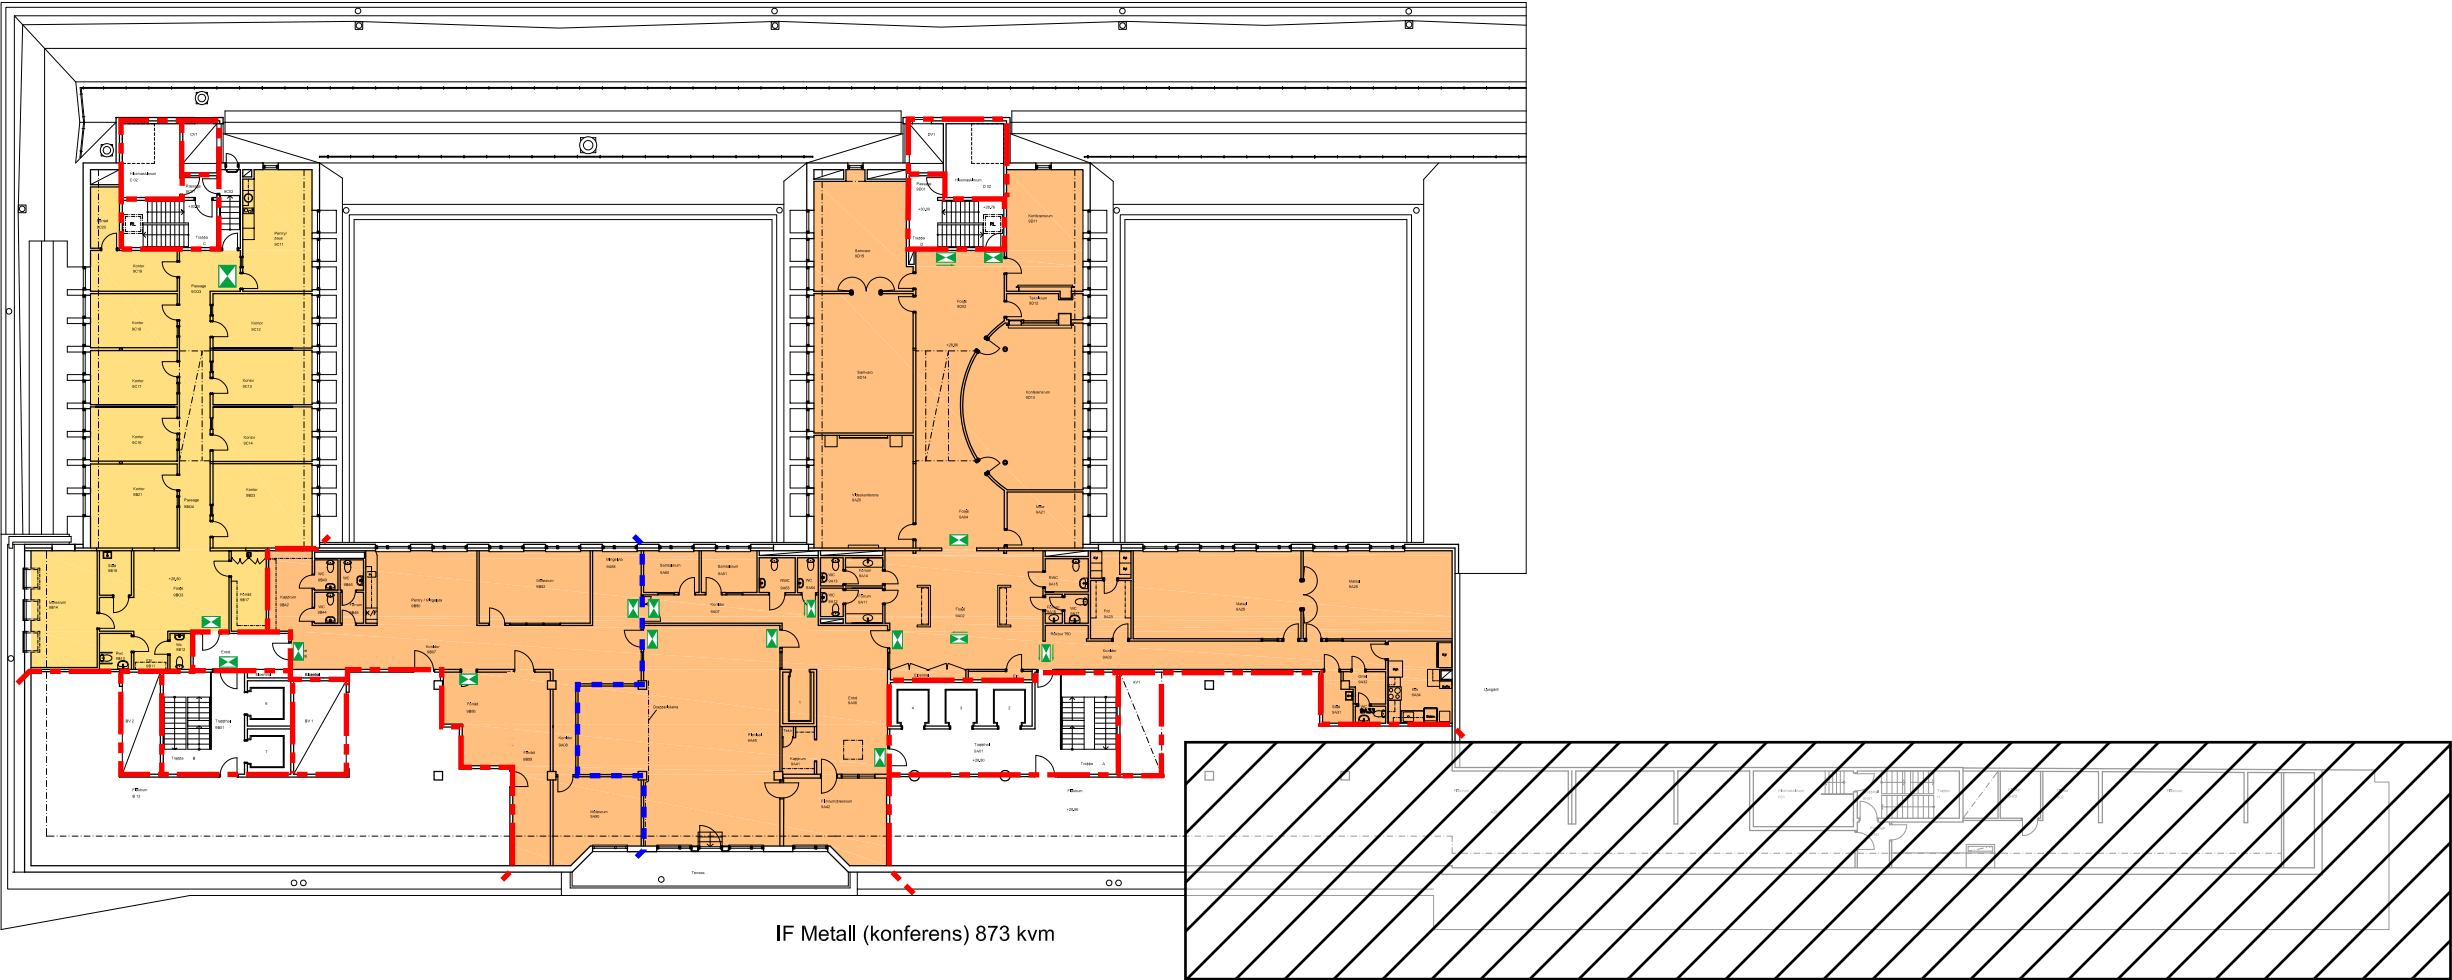

IF Metall (konferens) 873 kvm

PLAN 9

B	Plenär del A / B		MB	12-03-22
A	Ld Kraft o Kultur		MB	11-03-24
BET	ANT	ÄNDRINGEN AVSER	SIGN	DATUM
RELATIONSHANDLING				
KV SVÄRDFISKEN				
DRAKEN ARKITEKTUR AB Osterlånggatan 5 111 31 Stockholm tel 08-233 37 00 fax 08-14 98 92				
ARBETSNUMMER		RETOG AV	GRANSKAD	
		SKAR	MB	
DATUM		ANSVARIG		
2009-04-07		Magnus Barr		
DEL A, B, C, D, H				
Plan 9 Relationshandling				
SKALA	A1 1:200 A3 1:400		RITNINGSNUMMER	BET
	A30:901			B